




FASAD

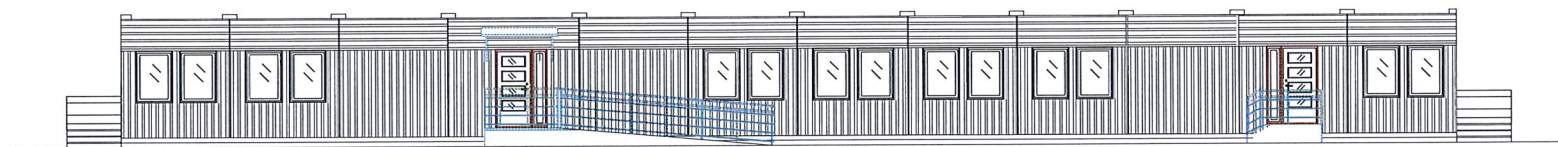


FASAD ENTRÉ

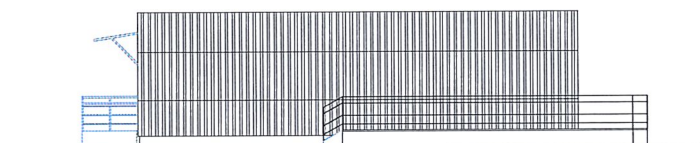


GAVEL

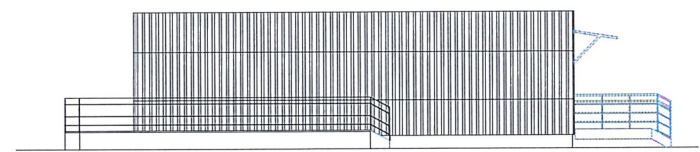

GAVEL

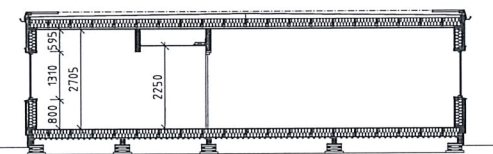

SEKTION A-A

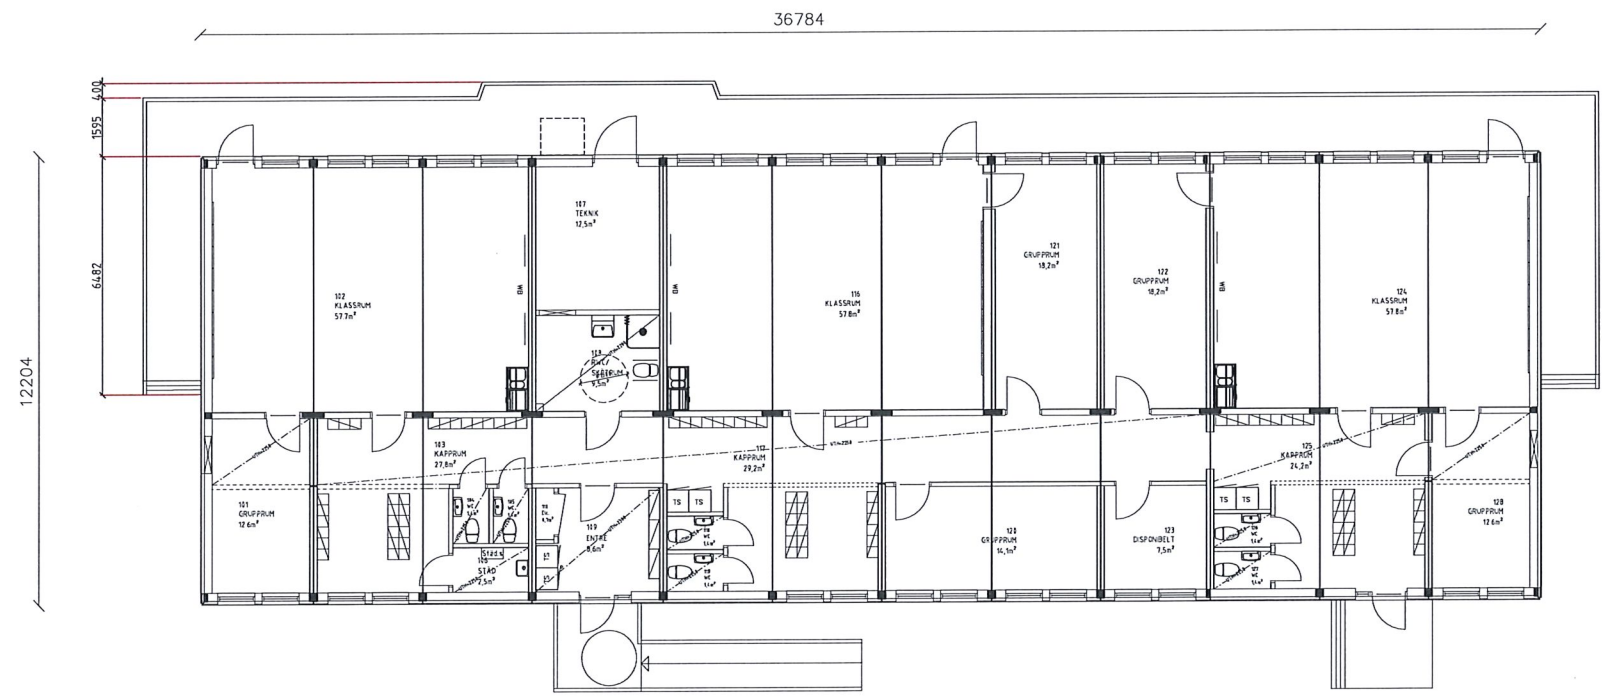

PLAN

12204

36784



BET	ANT	ÄNDRINGEN AVSER	DATUM	SIGN
RELATIONSHANDLING				
		Hållvägen 4 BOX 5071 121 16 Johanneshov tel: 08-39 00 99 e-post: info@pcsmodulsystem.se		
		SALLERUPSSKOLAN ESLOVS KOMMUN		
X	A	PCS Modulsystem AB		
	E			
	K			
	V			
	W			
URSPRUNGSARKITEKT:				
PROJEKT NR 2017-287		SITAD AV Henrik Ekberg		HANDLÄGGARE / SÄLJARE
DATUM 2018-02-05		ANSVARIG / PROJEKTLEDARE Ola Bjurman		
PLAN, FASAD & SEKTION				
SKOLA				
1 VÅNING				
SKALA 1:100 A1 / 1:200 A3				
RITNINGSNUMMER A-40.1-001				BET C

Konstruktionen enligt denna ritning är Moelven Byggnod AB egendom och må inte utån Moelven Byggnod AB skriftligen meddelande vinnas för tredje man. Kopieras, reproduceras