

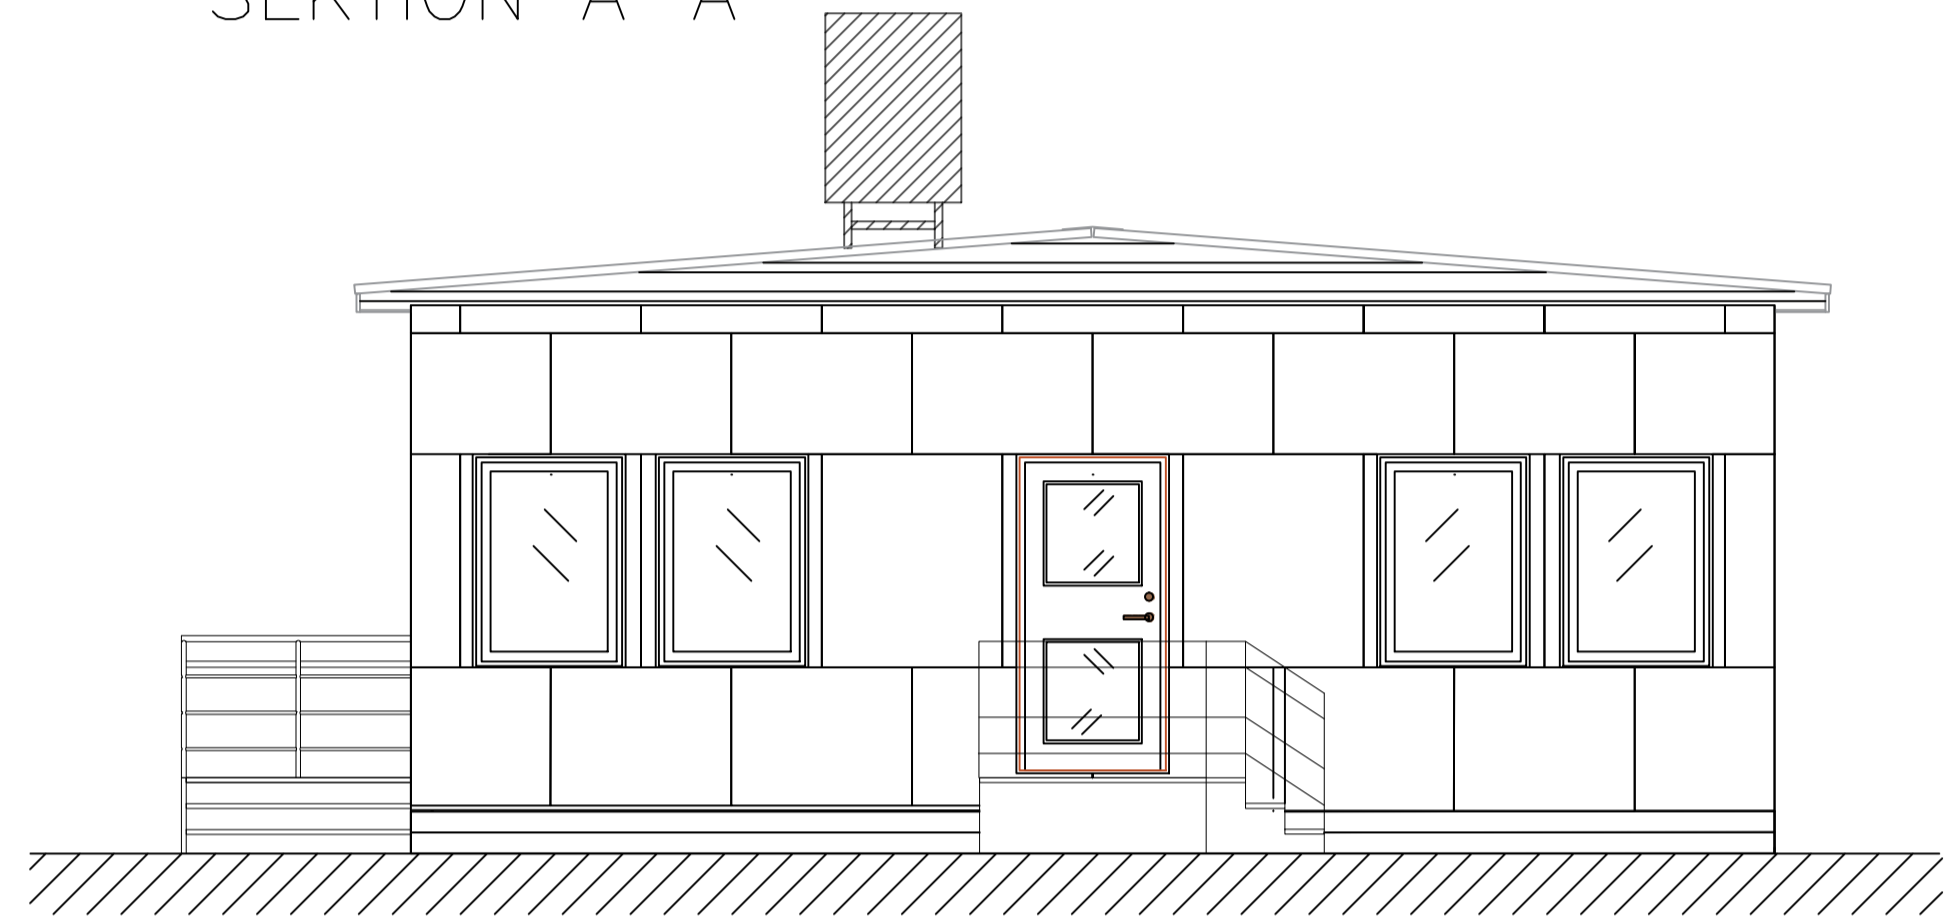



SEKTION A-A

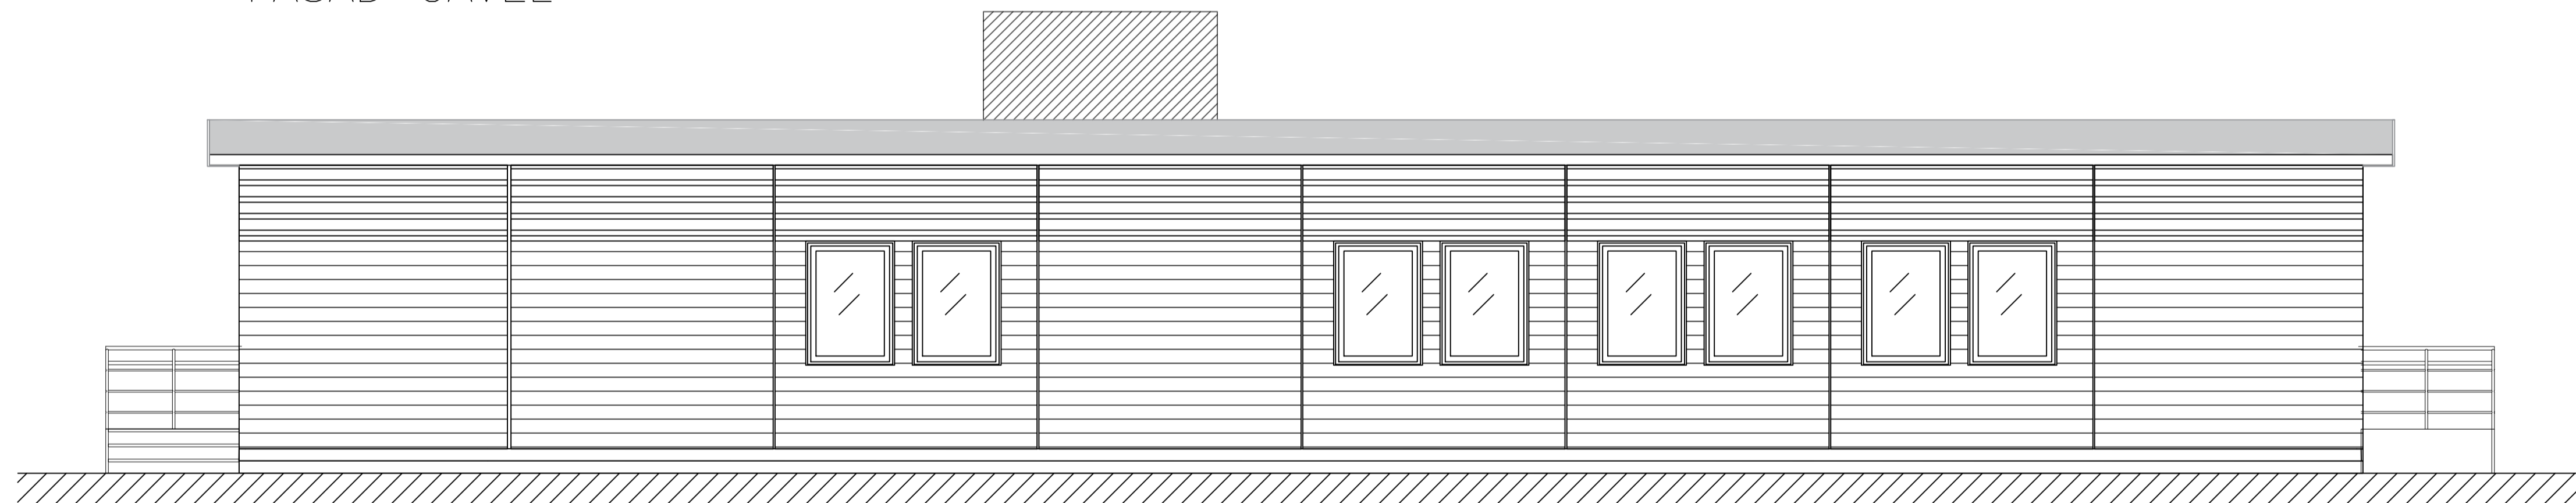


FASAD GAVEL

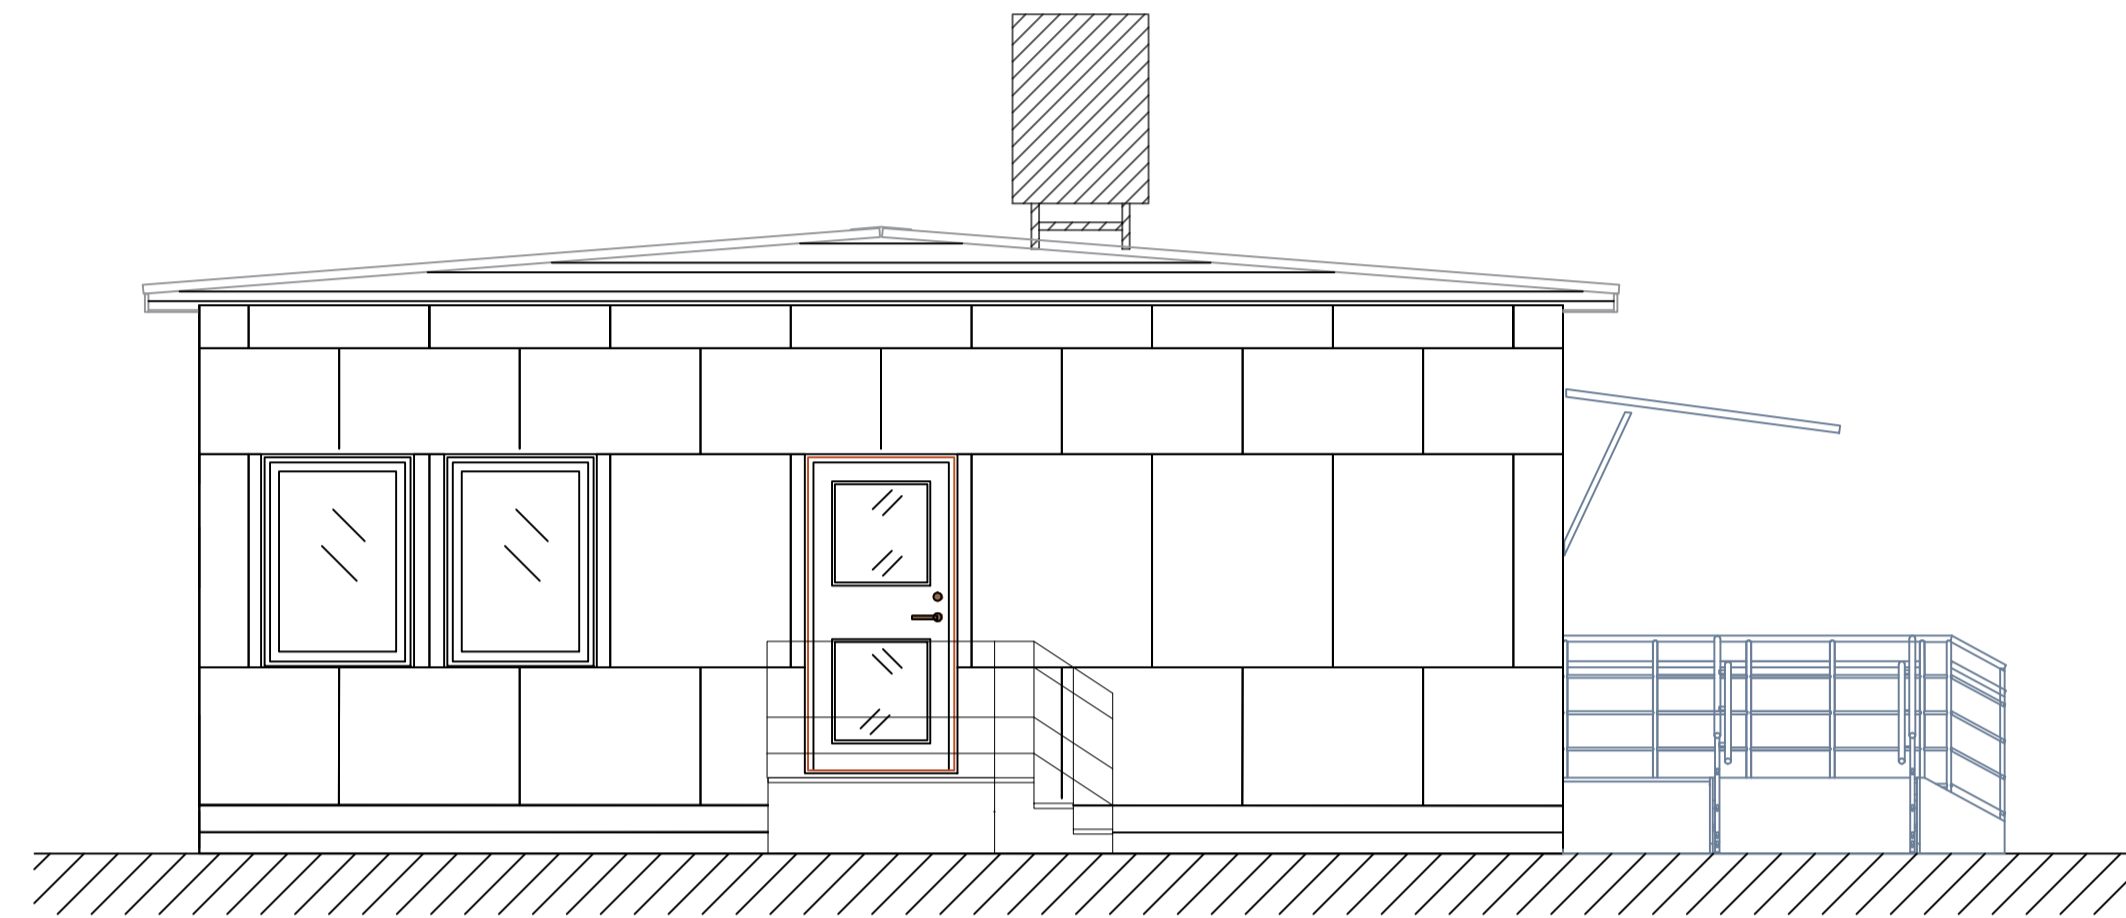

FASAD

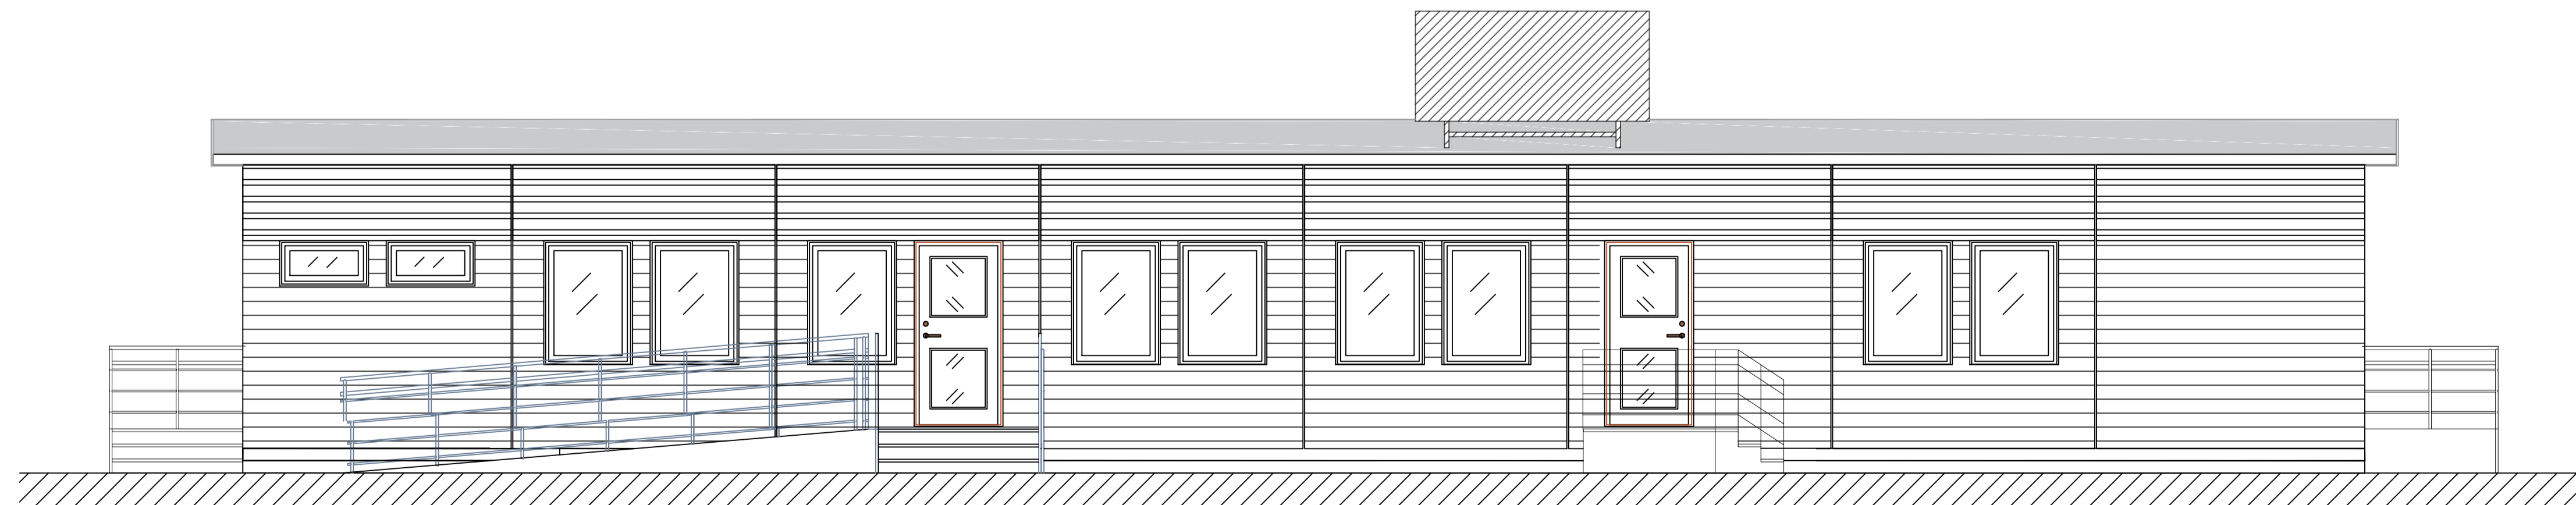

FASAD ENTRÉ

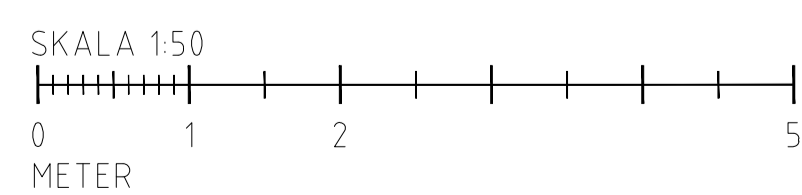

BET	ANT	ÄNDRING AVSER	DATUM	SIGN
RELATIONSHANDLING				
		Hallvägen 4 BOX 5071 121 16 Johanneshov Tel: 08-39 00 99 e-post: info@pcsmodulsystem.se		
		ÖSTRA SJUKHUSET PAV 4921		
<input checked="" type="checkbox"/>	A	PCS Modulsystem AB		
<input type="checkbox"/>	E			
<input type="checkbox"/>	K			
<input type="checkbox"/>	V			
<input type="checkbox"/>	W			
URSPRUNGSARKITEKT:				
PROJEKT NR	2018-339	RITAD AV	Henrik Ekberg	HANDLAGGARE / SÄLJARE
DATUM	2019-04-25	ANSVARIG / PROJEKTLEDARE	Gert Hedström	
FASADER & SEKTION				
PAV 4921				
SKALA				
1:50 A1				
RITNINGSNUMMER				BET
339-A-40-1-003				