


PLAN
BTA 222m²

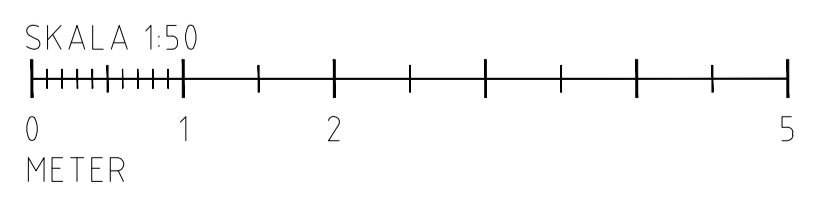

BET	ANT	ÄNDRINGEN AVSER	DATUM	SIGN
RELATIONSHANDLING				
		Hallvägen 4 BOX 5071 121 16 Johanneshov tel: 08-39 00 99 e-post: info@pcsmodulsystem.se		
ÖSTRA SJUKHUSET PAV 4921				
<input checked="" type="checkbox"/>	A	PCS Modulsystem AB		
<input type="checkbox"/>	E			
<input type="checkbox"/>	K			
<input type="checkbox"/>	V			
<input type="checkbox"/>	W			
URSPRUNGSARKITEKT:				
PROJEKT NR	2018-339	RITAD AV	Henrik Ekberg	HANDLAGGARE / SÄLJARE
DATUM	2019-04-04	ANSVARIG / PROJEKTLEDARE	Gert Hedström	
PLAN PAV 4921				
SKALA	1:50 A1			
RITNINGNUMMER	339-A-40-1-101			BET

Konstruktionen enligt denna ritning är Moelven Byggnad AB egendom och må inte utan Moelven Byggnad AB skriftliga medgivande typas för tredje man, kopieras, reproduceras eller på något annat sätt utnyttjas. Övertredelse kommer att beivras.